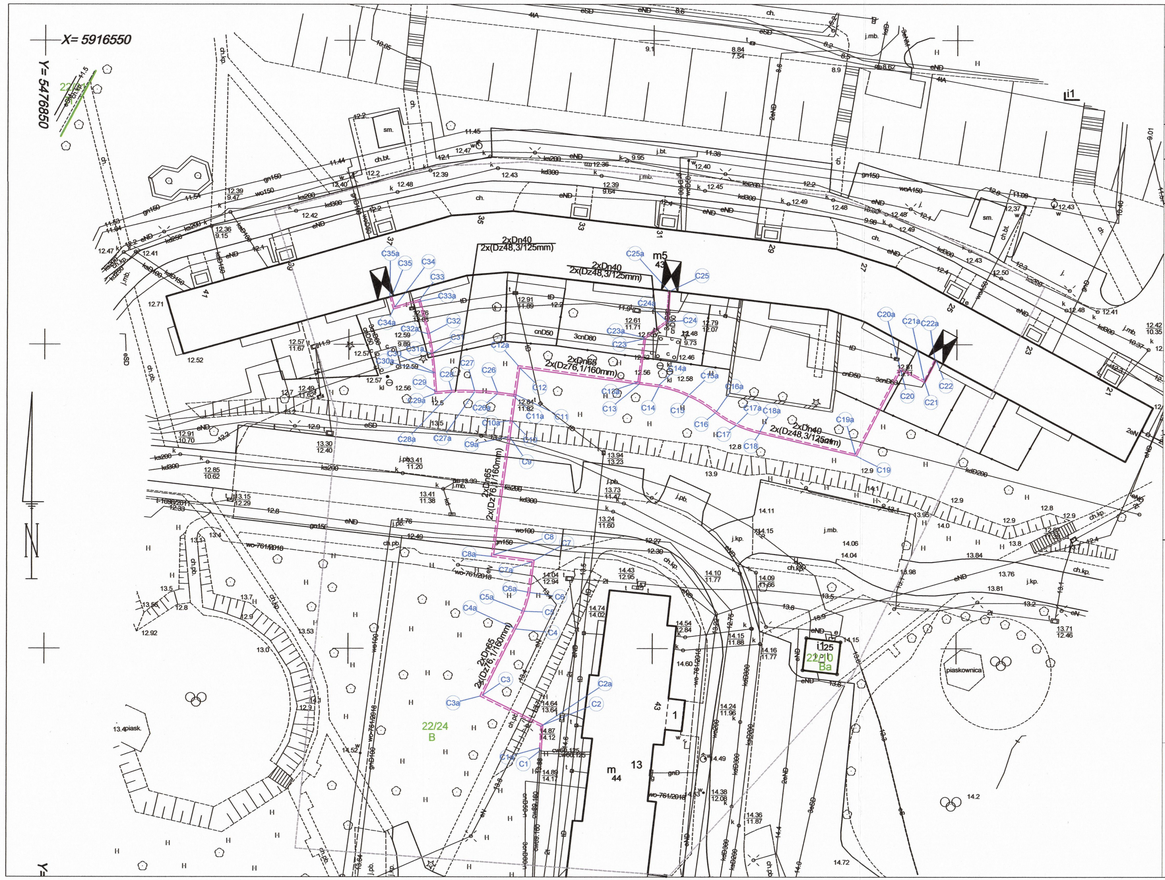

MAPA DO CELÓW PROJEKTOWYCH

OBIEKT: Szczecin, ul.Jasna

Jednostka ewidencyjna: 326201_1 m.Szczecin
Obręb ewidencyjny: 326201_1.4073, dz 22/24

SKALA: 1:500
Układ współrzędnych: państwowy 2000/15
Poziom odniesienia wysokości: PL-EVRF2007-NH

Kierownik roboty:

mgr inż. Paweł Myłka upr.nr 22474

Mapa dla celów projektowych sporządzono przy wykorzystaniu:
1.Cyfrowej mapy zasadniczej w skali 1:500
2.Uzbrojenie podziemne opracowane na podstawie:
a) Bezpośredniego pomiaru powykonawczego – bez litery
b) Pomiaru wykrywaczem przewodów – z literą A
c) Digitalizacji i wektoryzacji rastra mapy – z literą D
f) W oparciu o dane Branżowe – z literą B
g) Inne – z literą I
h) Nieokreślone (np. wskazanie przebiegu przez wykonawcę) – z literą x
i) Dokumentacja z narady koordynacyjnej – z literą K
j) Pozwolenie na budowę – z literą P
k) Zgłoszenie budowy – z literą Z
l) Dokumentacja z wyłączenia obiektu – z literą T
3. Pomiaru zieleni wysokiej i pomników przyrody
4. Opracowanych geodezyjnie elementów planu zagospodarowania przestrzennego (linie rozgraniczające, linie regulacyjne, osie ulic)
5. Nie wyklucza się istnienia w terenie również uzbrojenia o którym brak było informacji branżowych i nie zostały odnalezione w czasie inwentaryzacji geodezyjnej

Na mapie dla celów projektowych wykazano następujące projekty sieci uzbrojenia terenu skoordynowane na Narodzie Koordynacyjnej w MODGiK:

wo-761/2018

Informacje dodatkowe:

———————— – zakres pomiaru

1. Redakcja mapy zgodna z rozporządzeniem MAC z dnia 21.10.2015r. (Dz.U.2016, poz. 1938) z dnia 02.11.2015r. (Dz.U. 2016, poz.2028)
2. Mapa sporządzona została zgodnie z rozp. MR z dnia 18.08.2020r (Dz.U.z dnia 21.08.2020 poz 1429)
3.1 Opracowanie nie dotyczy przypadku opisanego w §31.1 rozp. MR z dnia 18.08.2020r (Dz.U.z dnia 21.08.2020 poz 1429)
~~3.2 Mapa zgodna z przepisami §31.1 rozp. j.w.~~
3. Mapa nadaje się do celów projektowych w zakresie pomiaru
6. Wszystkie trawate obiekty budowlane podlegają wyłączeniu przez jednostkę wykonawstwa geodezyjnego

WYKONAWCA:
Przedsiębiorstwo Geodezyjne
INWAR Sp. z o.o.
ul. Piaskowa 101/214, 72-010 Police
tel./fax. 91 3127604, kom. 602 768 152
www.inwar.eu biuro@inwar.eu

Wykonano metodą: cyfrowo
PLIK DIF: MODGIK.354.3346.2020
Wielkość pliku:..... data:.....

Wykonano w ramach roboty geodezyjnej:
MODGIK.354.3346.2020
zgłoszonej w MODGiK w Szczecinie

W zakresie opracowania znajdują się punkty osnowy geodezyjnej nr: BRAK

Podlegające ochrony na podst.art.15, art.48, ust.1 pkt 3 ustawy Prawo geodezyjne i kartograficzne

Aktualność mapy:
1. Wyniod terenowy i wykonanie pomiarów w dniu 20.10.2020r
2. Baza GESUT według danych MODGIK w dniu 20.10.2020r
3. Zgodność mapy w treści ewidencyjnej z operatem technicznym ID..... lub
4. Baza EGiB według danych MODGIK w dniu 20.10.2020

Rejestracja:

Kierownik jednostki wykonawstwa geodezyjnego:

mgr inż. Paweł Myłka upr.nr 22474

PKT.	X	Y	PKT.	X	Y
C1	5916433.37	5476931.84	C1a	5916433.68	5476931.58
C2	5916437.43	5476931.84	C2a	5916437.23	5476931.78
C3	5916437.43	5476932.07	C3a	5916442.16	5476921.77
C4	5916453.22	5476927.56	C4a	5916453.37	5476927.29
C5	5916456.12	5476928.94	C5a	5916456.23	5476928.65
C6	5916459.20	5476929.86	C6a	5916459.27	5476929.56
C7	5916464.52	5476930.58	C7a	5916464.25	5476930.24
C8	5916465.42	5476923.95	C8a	5916465.15	5476923.60
C9	5916484.72	5476926.56	C9a	5916484.76	5476926.25
C10	5916487.42	5476926.92	C10a	5916487.45	5476926.62
C11	5916491.75	5476927.51	C11a	5916491.52	5476927.17
C12	5916496.16	5476928.11	C12a	5916496.51	5476927.84
C13	5916493.50	5476947.75	C13a	5916493.83	5476947.52
C14	5916493.07	5476950.92	C14a	5916493.34	5476950.97
C15	5916491.50	5476955.87	C15a	5916491.76	5476955.98
C16	5916488.76	5476960.27	C16a	5916488.98	5476960.45
C17	5916486.69	5476963.70	C17a	5916486.94	5476963.82
C18	5916485.41	5476967.49	C18a	5916485.69	5476967.56
C19	5916481.67	5476983.46	C19a	5916482.00	5476983.31
C20	5916495.82	5476990.74	C20a	5916496.20	5476990.62
C21	5916493.76	5476994.75	C21a	5916494.13	5476994.63
C22	5916497.40	5476996.63	C22a	5916497.53	5476996.38
C23	5916500.99	5476948.77	C23a	5916501.15	5476948.51
C24	5916503.74	5476952.43	C24a	5916503.88	5476952.16
C25	5916508.81	5476952.76	C25a	5916508.84	5476952.48
C26	5916492.16	5476924.51	C26a	5916491.88	5476924.48
C27	5916492.42	5476920.75	C27a	5916492.14	5476920.74
C28	5916492.42	5476916.98	C28a	5916492.14	5476916.99
C29	5916492.21	5476914.46	C29a	5916491.91	5476914.21
C30	5916495.33	5476914.21	C30a	5916495.28	5476913.94
C31	5916498.59	5476913.85	C31a	5916498.53	5476913.57
C32	5916501.82	5476913.26	C32a	5916501.74	5476913.00
C33	5916507.37	5476911.63	C33a	5916507.03	5476911.44
C34	5916506.14	5476907.47	C34a	5916505.80	5476907.28
C35	5916507.89	5476906.95	C35a	5916507.82	5476906.68

OZNACZENIA:

POMIESZCZENIE WĘZŁA CIEPLNEGO

C1 PUNKT CHARAKTERYSTYCZNY WSPÓŁRZĘDNEJ OSIEDLOWEJ SIECI CIEPŁOWNICZEJ

PRZEBIEG OSIEDLOWEJ SIECI CIEPŁOWNICZEJ

Wypełniono bez uwag.

KIEROWNIK
Administracji Osiedla Spółdzielczego
Majowe
mgr inż. Piotr Sykuła

PEŁNOMOCNIK ZARZĄDU
Adam Piotrowski

PREZES
Józef Kamieniczny

PROJEKT BUDOWLANY

TEMAT	**Osiedlowa sieć ciepłownicza wysokich parametrów w technologii rur pojedyńczych o średnicy 2xDn65 (2xDz76,1/160mm) , 2xDn40 (2xDz48,3/125mm) do budynków: ul. Jasnej 25 ul. Jasnej 31 ul. Jasnej 37**
ADRES	Szczecin, Jasna dz. nr: 22/24 obr. 4073
INWESTOR	Szczecińska Energetyka Cieplna Sp. z o.o. 70-653 Szczecin, ul. Zbożowa 4
BRANŻA	Sanitarna
PROJEKTANT	**mgr inż. Paulina Ulaniak upr. bud. nr ZAP/0112/PBS/19**
SPRAWDZIŁ	**mgr inż. Bartosz Baranowski upr. bud. nr ZAP/0050/PWOS/05**

PLAN ZAGOSPODAROWNAIA TERENU PRZEBIEG OSIEDLOWEJ SIECI CIEPŁOWNICZEJ

DATA	01.2021	SKALA	1:500	NR RYS.	1