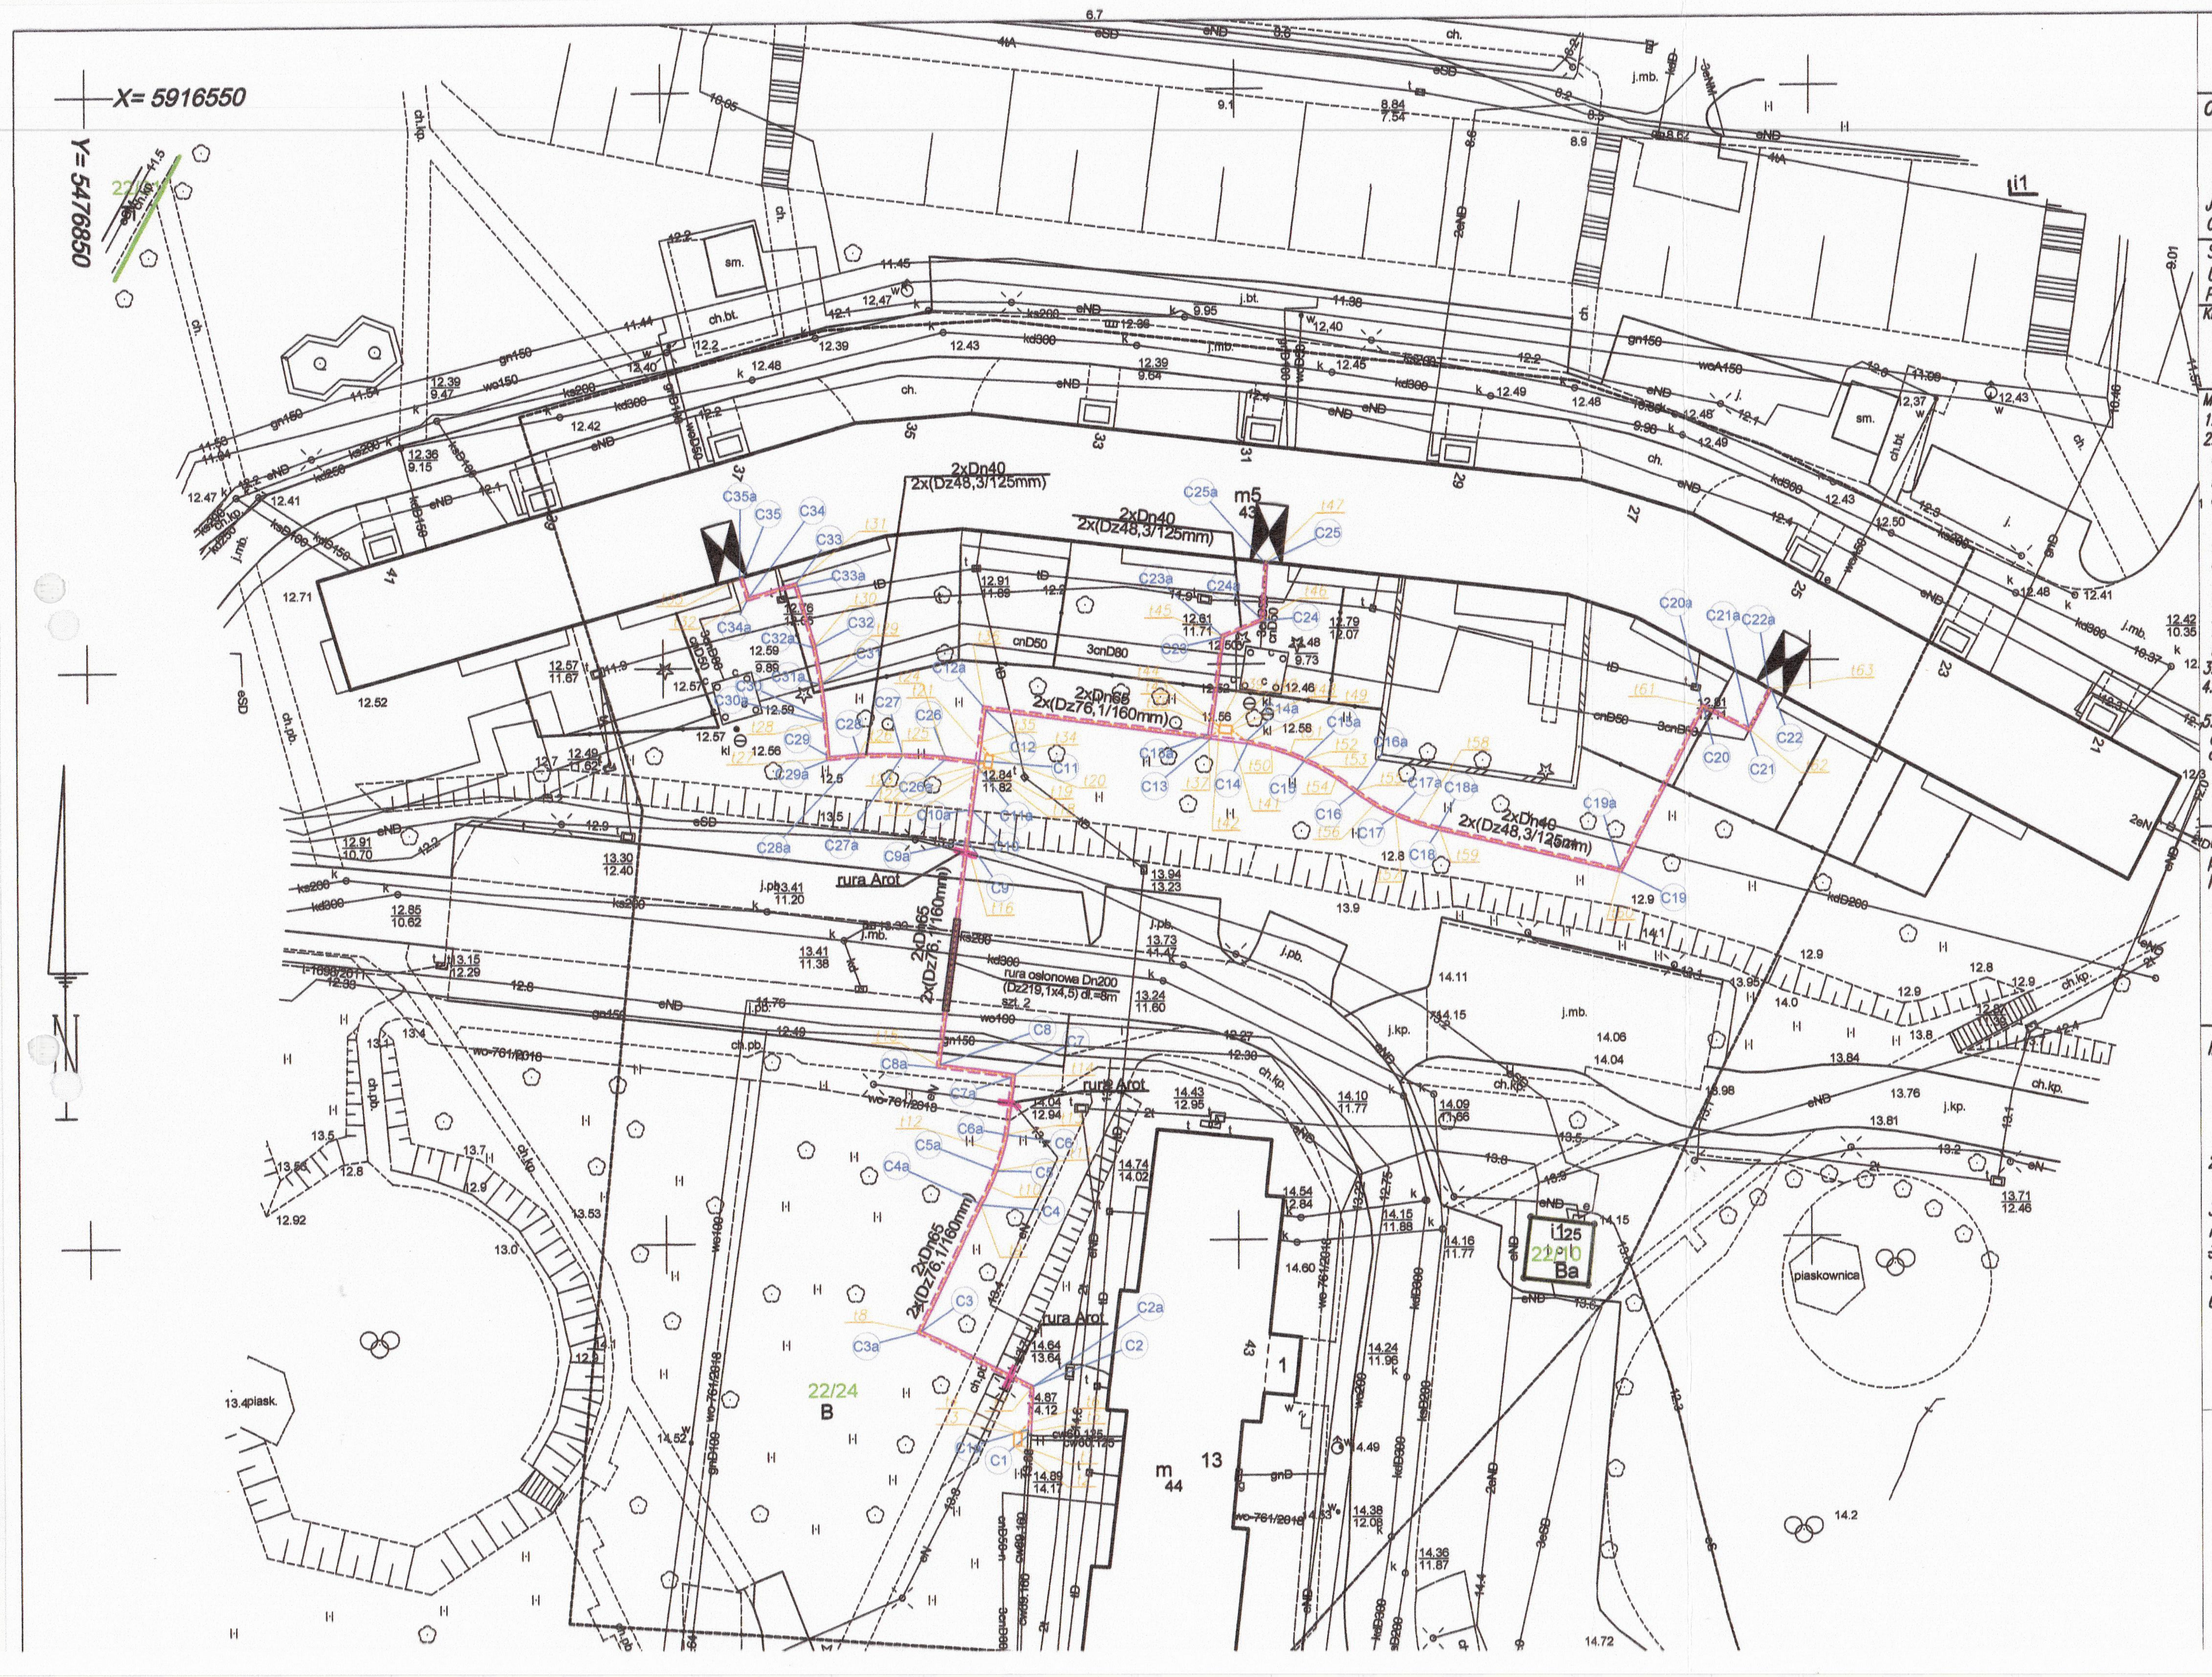

MAPA DO CELÓW PROJEKTOWYCH

OBIEKT: Szczecin, ul.Jasna

Jednostka ewidencyjna: 326201_1 m.Szczecin
Obręb ewidencyjny: 326201_1.4073, dz 22/24

WYKONAWCA:
Przedsiębiorstwo Geodezyjne
INWAR Sp. z o.o.
ul. Piaskowa 101/214, 72-010 Police
tel./fax. 91 3127604, kom. 602 768 152
www.inwar.eu biuro@inwar.eu

SKALA: 1:500
Układ współrzędnych: państwowy 2000/15
Poziom odniesienia wysokości: PL-EVRF2007-NH

Wykonano metodą: cyfrowo
PLIK DXF: MODGiK.354.3346.2020
Wielkość pliku:.............................. data:..............................

Kierownik roboty:

mgr inż. Paweł Myłka upr.nr 22474

Wykonano w ramach roboty geodezyjnej:
MODGiK.354.3346.2020
zgłoszonej w MODGiK w Szczecinie

Mapę dla celów projektowych sporządzono przy wykorzystaniu:
1.Cyfrowej mapy zasadniczej w skali 1:500
2.Uzbrojenie podziemne opracowane na podstawie:
a) Bezpośredniego pomiaru powykonawczego – bez litery
b) Pomiaru wykrywaczem przewodów – z literą A
c) Digitalizacji i wektoryzacji rastra mapy – z literą D
f) W oparciu o dane Branżowe – z literą B
g) Inne – z litrą I
h) Nieokreślone (np. wskazanie przebiegu przez wykonawcę) – z literą x
i) Dokumentacja z narady koordynacyjnej – z literą K
j) Pozwolenie na budowę – z literą P
k) Zgłoszenie budowy – z literą Z
l) Dokumentacja z wytyczenia obiektu – z literą T
3. Pomiaru zieleni wysokiej i pomników przyrody
4. Opracowanych geodezyjnie elementów planu zagospodarowania przestrzennego (linie rozgraniczające, linie regulacyjne, osie ulic)
5. Nie wyklucza się istnienia w terenie również uzbrojenia o którym brak było informacji branżowych i nie zostały odnalezione w czasie inwetaryzacji geodezyjnej

W zakresie opracowania znajdują się punkty osnowy geodezyjnej nr: BRAK

Podlegające ochrony na podst.art.15, art.48, ust.1 pkt 3 ustawy Prawo geodezyjne i kartograficzne

Aktualność mapy:
1. Wywiad terenowy i wykonanie pomiarów w dniu 20.10.2020r
2. Baza GESUT według danyuch MODGiK w dniu 20.10.2020r
3. Zgodność mapy w treści ewidencyjnej z operatem technicznym ID.............................. lub
4. Baza EGiB według danych MODGiK w dniu 20.10.2020

Na mapie dla celów projektowych wykazano następujące projekty sieci uzbrojenia terenu skoordynowane na Naradzie Koordynacyjnej w MODGiK:

wo-761/2018

Rejestracja:

Oświadczam, że niniejszy dokument został opracowany w wyniku prac geodezyjnych i kartograficznych, których rezultaty zawiera operat techniczny wpisany do ewidencji materiałów państwowego zasobu geodezyjnego i kartograficznego (dokumen uzyskał pozytywny wynik weryfikacji)

Organ prowadzący państwowy zasób geodezyjny i kartograficzny	Prezydent Miasta Szczecin
Identyfikator ewidencyjny materiału zasobu	P.3262.2020.3748
Data wpisania operatu technicznego do ewidencji materiałów zasobu	27.11.2020 r.
Identyfikator zgłoszenia prac geodezyjnych i kartograficznych:	MODGIK.354.3346.2020
Wykonawca prac geodezyjnych:	Przedsiębiorstwo Geodezyjne INWAR Sp. z o .o. ul. Piaskowa 101/214 72-010 Police NIP: 851 00 12 035

Jestem świadomy odpowiedzialności karnej za złożenie fałszywego oświadczenia
Data i podpis kierownika prac geodezyjnych
27.11.2020 r. mgr inż. Paweł Mytka upr. nr 22474

Informacje dodatkowe:
-------------------------- – zakres pomiaru
1. Redakcja mapy zgodna z rozporządeniem MAiC z dnia 21.10.2015r. (Dz.U.2016, poz. 1938) z dnia 02.11.2015r. (Dz.U. 2016, poz.2028)
2. Mapa sporządzona została zgodnie z rozp. MR z dnia 18.08.2020r (Dz.U.z dnia 21.08.2020 poz 1429)
3.1 Opracowanie nie dotyczy przypadku opisanego w §31.1 rozp. MR z dnia 18.08.2020r (Dz.U.z dnia 21.08.2020 poz 1429)
~~3.2 Mapa zgodna z przepisami §31.1 rozp. j.w.~~
5. Mapa nadaje się do celów projektowych w zakresie pomiaru
6. Wszystkie trwałe obiekty budowlane podlegają wytyczeniu przez jednostkę wykonawskwa geodezyjnego

Kierownik jednostki wykonawstwa geodezyjnego:

mgr inż. Paweł Myłka upr.nr 22474

PKT.	X	Y	PKT.	X	Y
C1	5916433.37	5476931.84	C1a	5916433.68	5476931.58
~~C2~~	~~5916437.43~~	~~5476931.84~~	C2a	5916437.23	5476931.78
~~C3~~	~~5916437.43~~	~~5476932.07~~	C3a	5916442.16	5476921.77
C4	5916453.22	5476927.56	C4a	5916453.37	5476927.29
C5	5916456.12	5476928.94	C5a	5916456.23	5476928.65
C6	5916459.20	5476929.86	C6a	5916459.27	5476929.56
C7	5916464.52	5476930.58	C7a	5916464.25	5476930.24
C8	5916465.42	5476923.95	C8a	5916465.15	5476923.60
C9	5916484.72	5476926.56	C9a	5916484.76	5476926.25
C10	5916487.42	5476926.92	C10a	5916487.45	5476926.62
C11	5916491.75	5476927.51	C11a	5916491.52	5476927.17
C12	5916496.16	5476928.11	C12a	5916496.51	5476927.84
C13	5916493.50	5476947.75	C13a	5916493.83	5476947.52
C14	5916493.07	5476950.92	C14a	5916493.34	5476950.97
C15	5916491.50	5476955.87	C15a	5916491.76	5476955.98
C16	5916488.76	5476960.27	C16a	5916488.98	5476960.45
C17	5916486.69	5476963.70	C17a	5916486.94	5476963.82
C18	5916485.41	5476967.49	C18a	5916485.69	5476967.56
C19	5916481.67	5476983.46	C19a	5916482.00	5476983.31
C20	5916495.82	5476990.74	C20a	5916496.20	5476990.62
C21	5916493.76	5476994.75	C21a	5916494.13	5476994.63
C22	5916497.40	5476996.63	C22a	5916497.53	5476996.38
C23	5916502.34	5476948.95	C23a	5916502.49	5476948.69
C24	5916503.74	5476952.43	C24a	5916503.88	5476952.16
C25	5916508.81	5476952.76	C25a	5916508.84	5476952.48
C26	5916492.16	5476924.51	C26a	5916491.88	5476924.48
C27	5916492.42	5476920.75	C27a	5916492.14	5476920.74
C28	5916492.42	5476916.98	C28a	5916492.14	5476916.99
C29	5916492.21	5476914.46	C29a	5916491.91	5476914.21
C30	5916495.33	5476914.21	C30a	5916495.28	5476913.94
C31	5916498.59	5476913.85	C31a	5916498.53	5476913.57
C32	5916501.82	5476913.26	C32a	5916501.74	5476913.00
C33	5916507.37	5476911.63	C33a	5916507.03	5476911.44
C34	5916506.14	5476907.47	C34a	5916505.80	5476907.28
C35	5916507.89	5476906.95	C35a	5916507.82	5476906.68

C2 5916437.43 5476932.07
C3 5916442.30 5476922.18

NR	X	Y
t1	5916432.27	5476930.95
t2	5916432.30	5476930.25
t3	5916433.40	5476930.29
t4	5916433.39	5476930.66
t5	5916433.37	5476930.99
t6	5916434.26	5476931.75
t7	5916437.32	5476931.92
t8	5916442.23	5476921.98
t9	5916453.29	5476927.42
t10	5916454.82	5476928.21
t11	5916456.15	5476928.77
t12	5916457.69	5476929.29
t13	5916459.26	5476929.71
t14	5916464.38	5476930.41
t15	5916465.29	5476923.77
t16	5916484.74	5476926.40
t17	5916490.52	5476927.17
t18	5916491.15	5476928.16
t19	5916491.10	5476928.58
t20	5916492.19	5476928.75
t21	5916492.29	5476928.06
t22	5916491.20	5476927.89
t23	5916491.54	5476927.94
t24	5916492.02	5476924.49
t25	5916492.28	5476920.75
t26	5916492.29	5476917.00
t27	5916492.06	5476914.35
t28	5916495.31	5476914.07
t29	5916498.56	5476913.71
t30	5916501.77	5476913.13
t31	5916507.19	5476911.52
t32	5916505.99	5476907.37
t33	5916507.85	5476906.81
t34	5916492.24	5476928.38
t35	5916493.31	5476927.57
t36	5916496.35	5476927.98
t37	5916493.66	5476947.60
t38	5916494.26	5476948.49
t39	5916494.72	5476948.54
t40	5916494.59	5476949.63
t41	5916493.90	5476949.55
t42	5916494.02	5476948.46
t43	5916494.55	5476948.52
t44	5916495.06	5476947.83
t45	5916502.41	5476948.81
t46	5916503.82	5476952.29
t47	5916508.82	5476952.62
t48	5916494.26	5476949.59
t49	5916493.20	5476950.96
t50	5916492.72	5476953.04
t51	5916492.17	5476954.68
t52	5916491.64	5476955.93
t53	5916491.09	5476957.01
t54	5916490.09	5476958.72
t55	5916488.87	5476960.37
t56	5916487.74	5476961.99
t57	5916486.81	5476963.78
t58	5916486.07	5476965.63
t59	5916485.55	5476967.53
t60	5916481.84	5476983.37
t61	5916495.99	5476990.68
t62	5916493.95	5476994.68
t63	5916497.46	5476996.49

OZNACZENIA:

- POMIESZCZENIE WĘZŁA CIEPLNEGO
- C1 – PUNKT CHARAKTERYSTYCZNY WSPÓŁRZĘDNEJ OSIEDLOWEJ SIECI CIEPŁOWNICZEJ
- PRZEBIEG OSIEDLOWEJ SIECI CIEPŁOWNICZEJ
- RURA OSŁONOWA DWUDZIELNA AROT O DŁ. 2m , NA KABLACH OŚWIETLENIOWYCH NA SKRZYŻOWANIACH Z OSIEDLOWĄ SIECIĄ CIEPŁOWNICZĄ
- Rury c.o. / kan.teletechn. 2xRHDPE40/3,7
- PROJ. KANALIZACJA TELEKOMUNIKACYJNA (2xHDPE40)
- PROJ. STUDNIA KABLOWA SKR-1
- t1 – PUNKTY WSPÓŁRZĘDNYCH GEODEZYJNYCH

Zaakceptowano bez uwag. KIEROWNIK Administracji Osiedla Spółdzielczego „Słoneczne" mgr inż. Piotr Sykuła

PREZES Józef Karbowniczyn

PREZYDENT MIASTA SZCZECIN
Dokumentacja projektowa znak sprawy: MODGiK.ZUDP.345. 172.2021
w zakresie sytuowania projektowanych sieci uzbrojenia terenu, dotycząca:

budowa osiedlowej sieci cieplnej w/p oraz kanalizacji telekomunikacyjnej. Szczecin, ul.Jasna 21-41, dz.nr 22/24 [4073].

była przedmiotem narady koordynacyjnej przeprowadzonej w siedzibie Miejskiego Ośrodka Dokumentacji Geodezyjnej i Kartograficznej w Szczecinie
w dniu: 16.03.2021
Sposób przeprowadzenia narady:
[V] w formie spotkania.
[V] za pomocą środków komunikacji elektronicznej.
Z up. PREZYDENTA MIASTA
Przewodniczący Narad Koordynacyjnych
inż. Maciej Ramza
Imię, nazwisko, podpis Przewodniczącego

172/2021
Miejski Ośrodek Dokumentacji Geodezyjnej i Kartograficznej w Szczecinie
Pracownia Narad Koordynacyjnych
ul. św. Jacka Odrowąża 1
71-420 Szczecin

ZA ZGODNOŚĆ Z ORYGINAŁEM

2021-03-16

PROJEKT BUDOWLANY		
TEMAT	Osiedlowa sieć ciepłownicza wysokich parametrów w technologii rur pojedyńczych o średnicy 2xDn65 (2xDz76,1/160mm) , 2xDn40 (2xDz48,3/125mm) wraz z kanalizacją telekomunikacyjną do budynków przy: ul. Jasnej 25 ul. Jasnej 31 ul. Jasnej 37	
ADRES	Szczecin, Jasna dz. nr: 22/24 obr. 4073	
INWESTOR	Szczecińska Energetyka Cieplna Sp. z o.o. 70-653 Szczecin, ul. Zbożowa 4	
BRANŻA	Sanitarna	
PROJEKTANT	mgr inż. Paulina Ułaniak upr. bud. nr ZAP/0112/PBS/19	
SPRAWDZIŁ	mgr inż. Bartosz Baranowski upr. bud. nr ZAP/0050/PWOS/05	
BRANŻA	Telekomunikacyjna	
PROJEKTANT	mgr inż. Krzysztof Reymont upr. bud. nr ZAP/0110/PWOT/15	

PLAN ZAGOSPODAROWNAIA TERENU PRZEBIEG OSIEDLOWEJ SIECI CIEPŁOWNICZEJ PRZEBIEG KANALIZACJI TELEKOMUNIKACYJNEJ

DATA	02.2021	SKALA	1:500	NR RYS.	1